



1 AS BUILT
ESCALA 1:150

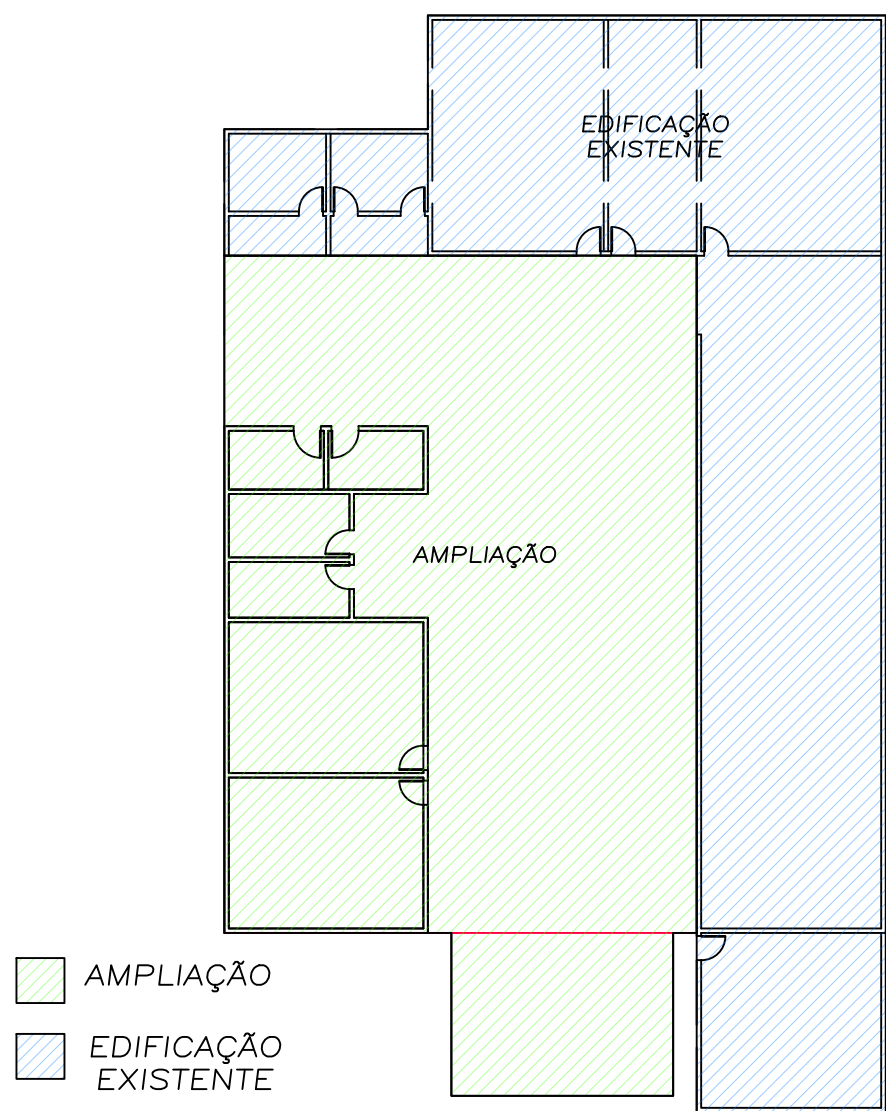


2 PLANTA EDIFICAÇÃO EXISTENTE E AMPLIAÇÃO
ESCALA 1:250

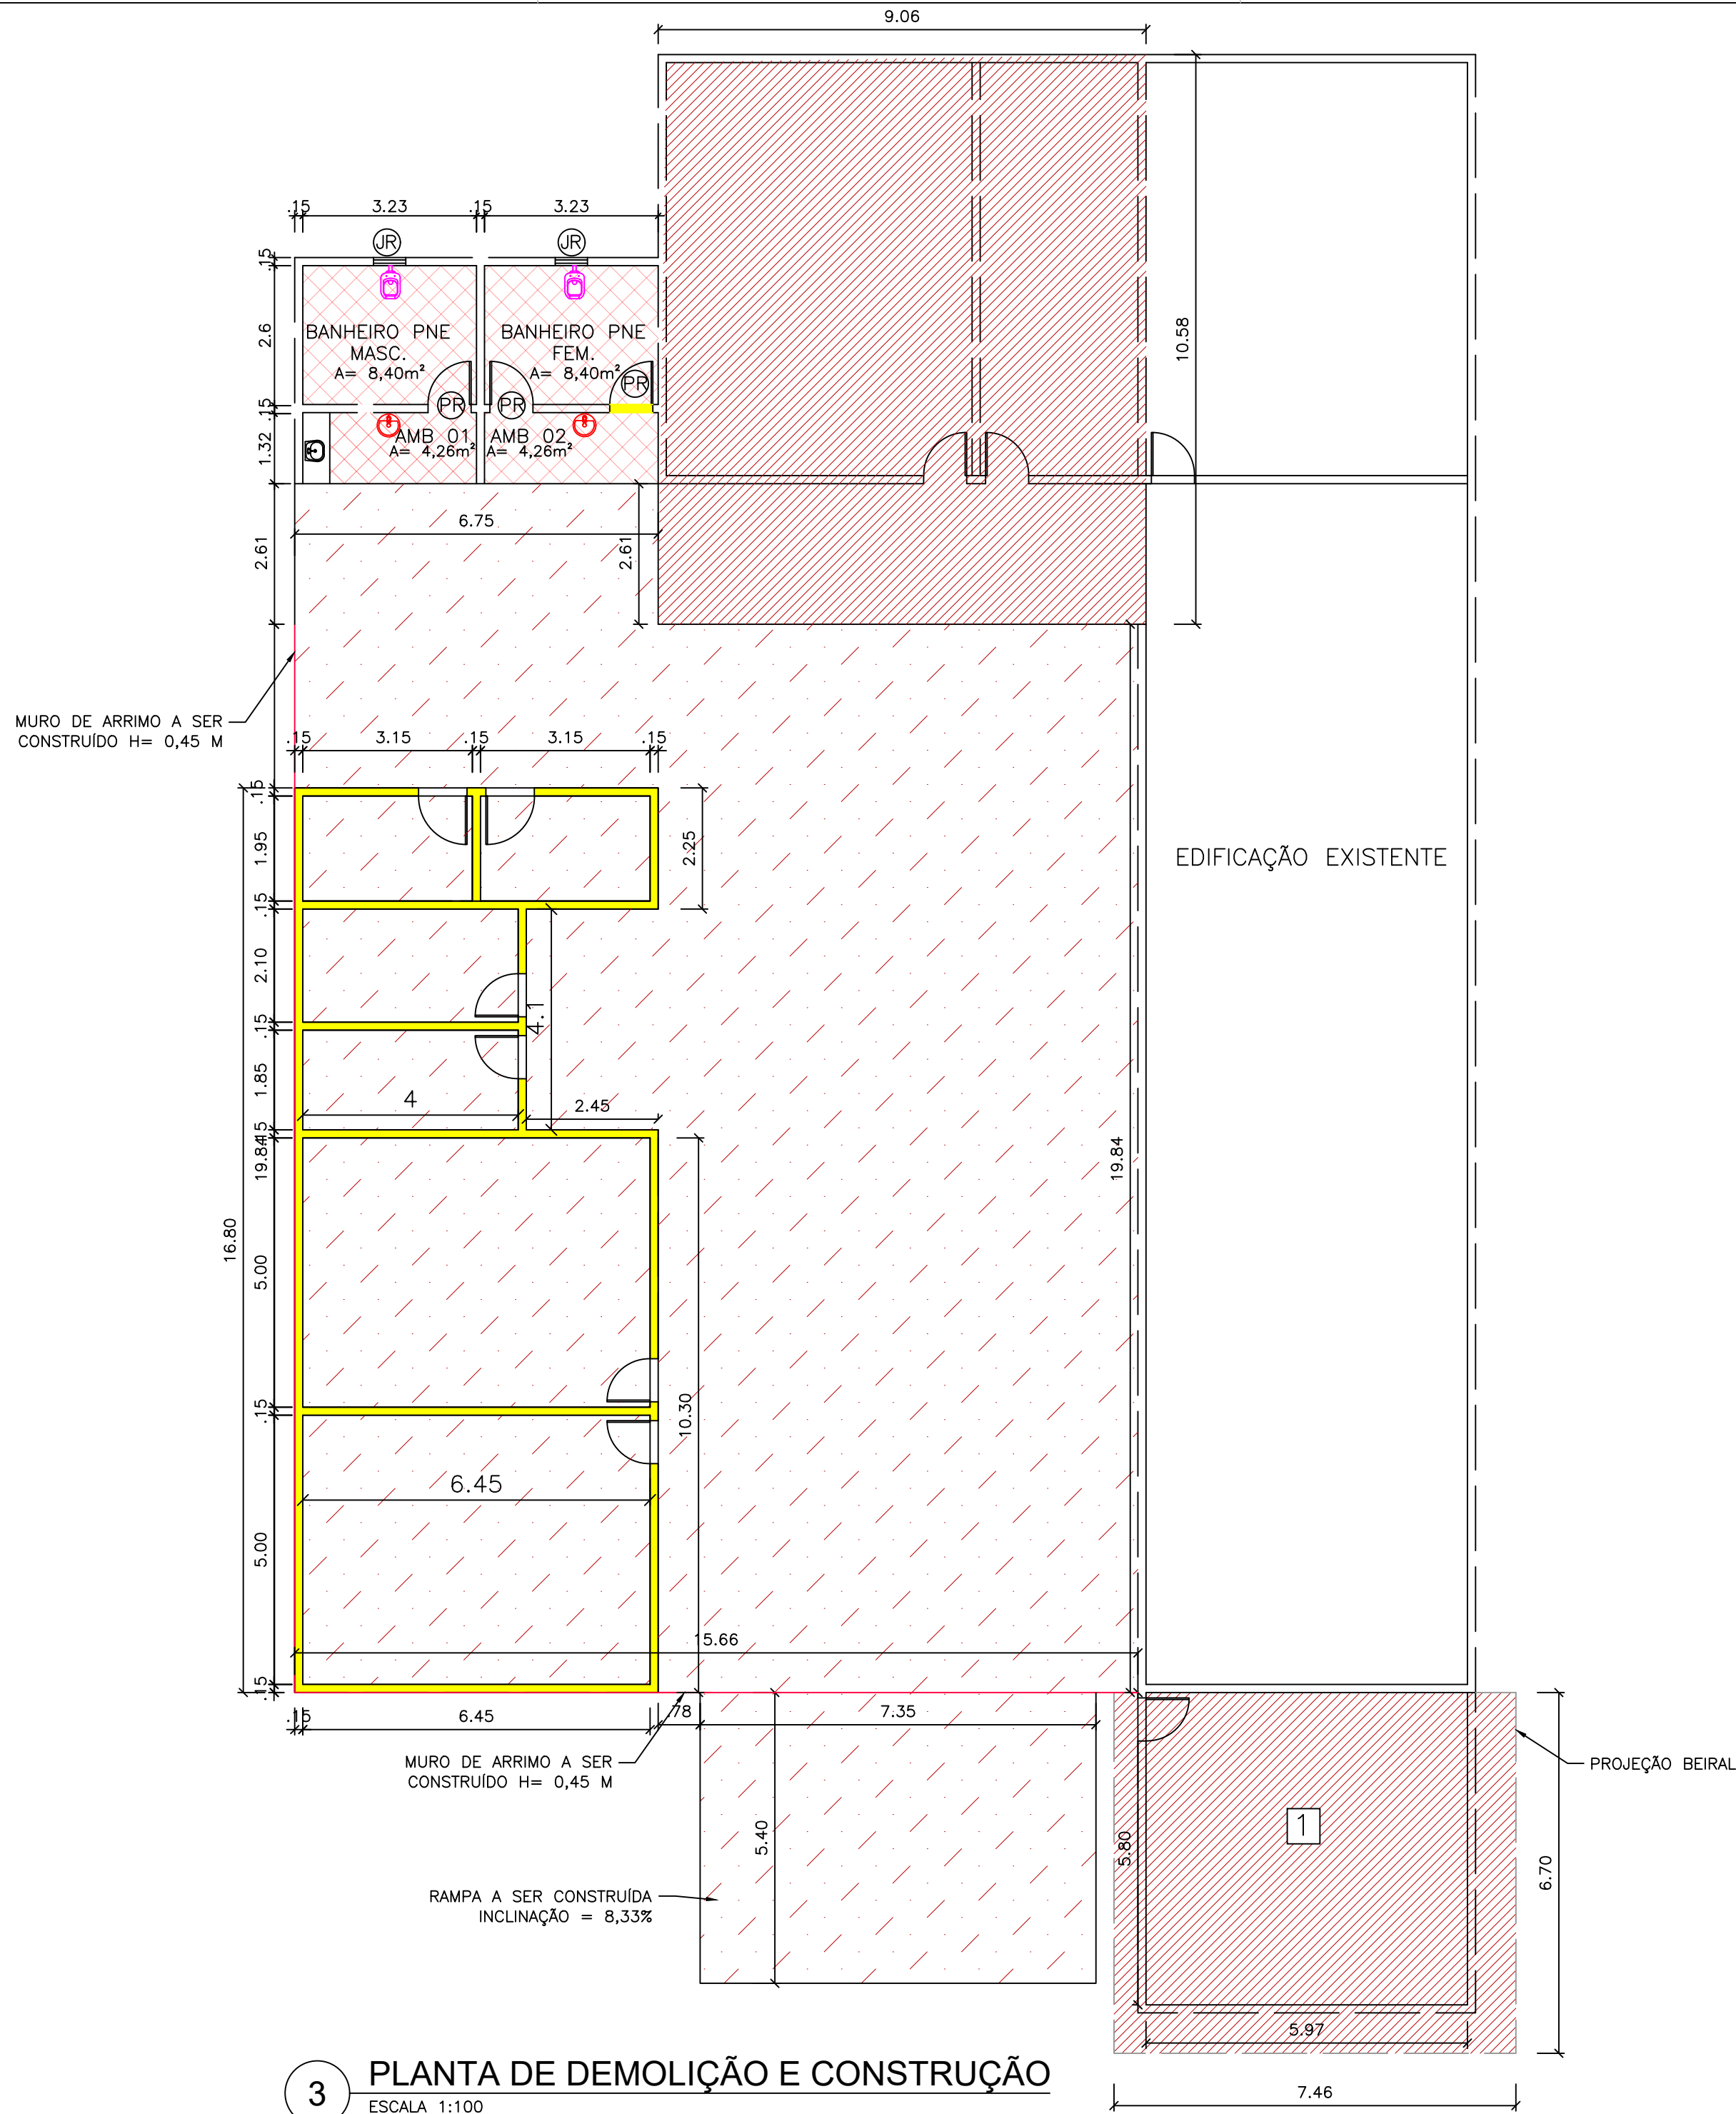

3 PLANTA DE DEMOLIÇÃO E CONSTRUÇÃO
ESCALA 1:100

QUADRO DE DEMOLIÇÃO			
REFERÊNCIA	DESCRIÇÃO	AMBIENTES	QUANTIDADE TOTAL
	REMOÇÃO DE ENGRADAMENTO E DAS TELHAS CERÂMICAS	EDIFICAÇÃO EXISTENTE	145,84 m²
	DEMOLIÇÃO DE REVESTIMENTO CERÂMICO (PISO E PAREDE)	BANHEIRO PNE MASCULINO, BANHEIRO PNE FEMININO, AMBIENTE 1, AMBIENTE 2	67,30m²
	PORTA A SER REMOVIDA	BANHEIRO PNE MASCULINO, BANHEIRO PNE FEMININO	5,04 m²
	JANELA A SER REMOVIDA	BANHEIRO PNE MASCULINO, BANHEIRO PNE FEMININO	0,72 m²
	TANQUE A SER REMOVIDO	AMBIENTE 1	1 und
	PIA A SER REMOVIDA	AMBIENTE 1, AMBIENTE 2	2 und
	VASO A SER REMOVIDO	BANHEIRO PNE MASCULINO, BANHEIRO PNE FEMININO	2 und
	DEMOLIÇÃO DE PISO CIMENTADO	EDIFICAÇÃO EXISTENTE	34,63 m²

QUADRO DE CONSTRUÇÃO			
REFERÊNCIA	DESCRIÇÃO	AMBIENTES	QUANTIDADE TOTAL
	ALVENARIA A SER CONSTRUÍDA	BANHEIRO MASCULINO, BANHEIRO FEMININO, BANHEIRO PROF, DEPÓSITO, SALA 02, SALA 01,	196,50 m³
	ÁREA DE CONSTRUÇÃO (AMPLIAÇÃO)	BANHEIRO MASCULINO, BANHEIRO FEMININO, BANHEIRO PROF, DEPÓSITO, SALA 02, SALA 01, PATIO,	368,00 m³
	ENGRADAMENTO EM MADEIRA E TELHAMENTO	BANHEIRO MASCULINO, BANHEIRO FEMININO, BANHEIRO PROF, DEPÓSITO, SALA 02, SALA 01, BANHEIRO PNE MASC., BANHEIRO PNE FEM E EDIFICAÇÃO EXISTENTE.	281,17 m³
	ESTRUTURA METÁLICA E TELHAMENTO	PATIO	267,81 m³
	TELHAMENTO COM TELHA PVC COLONIAL CERÂMICA 1X2,44m	PATIO	110,00 und
	ASSENTAMENTO DE CALHA		69,79 m
	MURO DE ARRIMO A SER CONSTRUÍDO		37,55 m

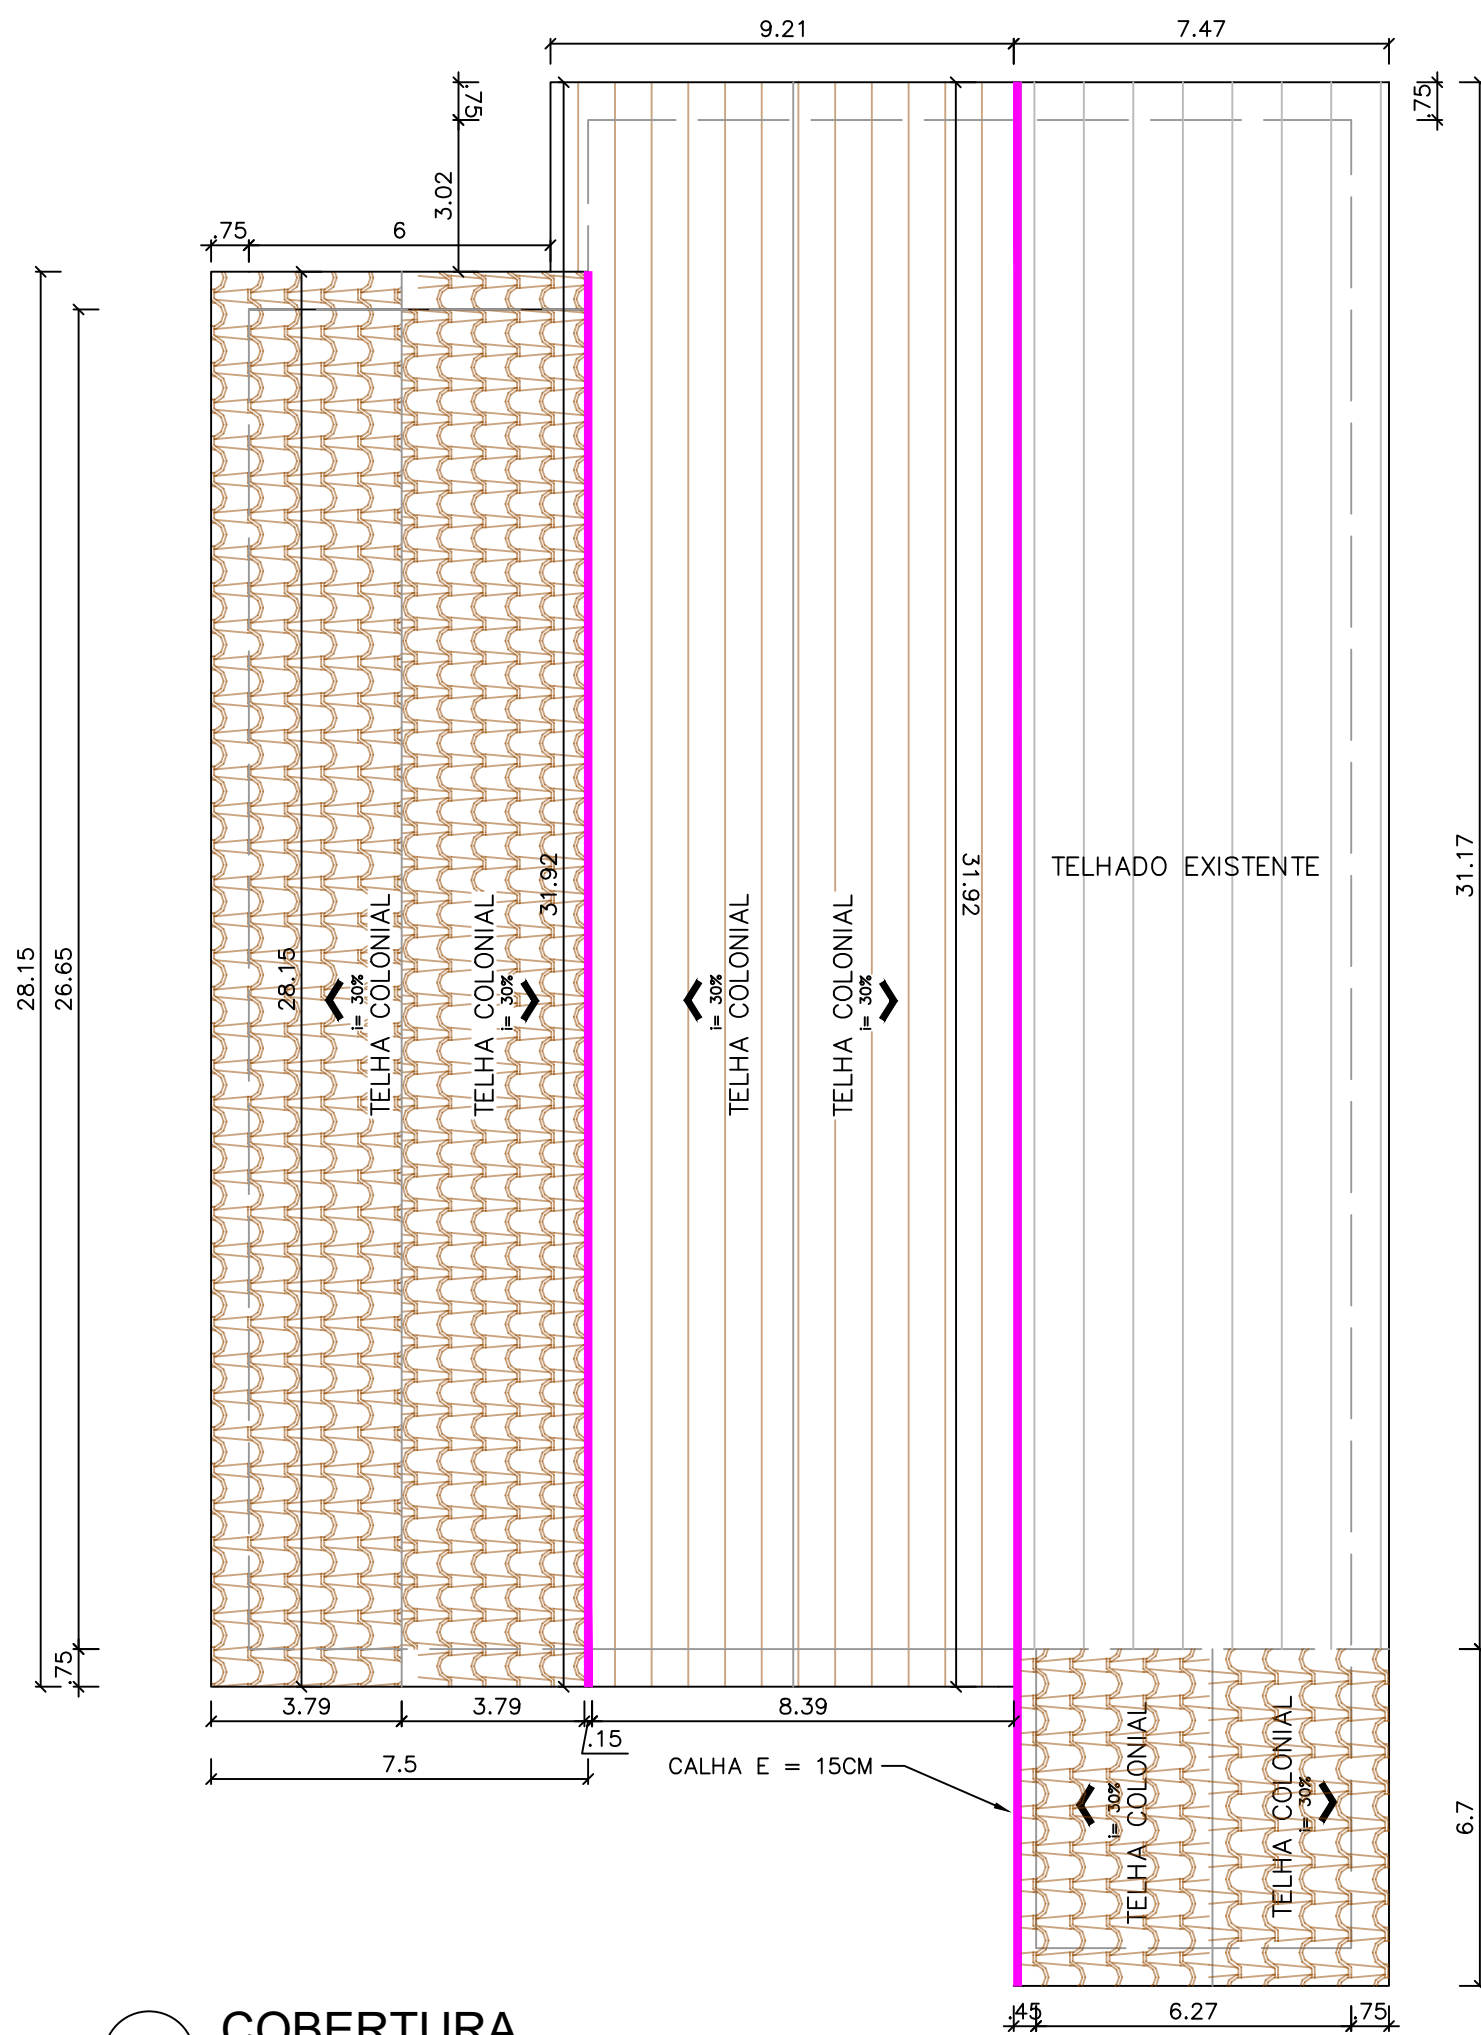

4 COBERTURA
ESCALA 1:150



NOTAS

LEGENDA

MAPA-CHAVE

ATUALIZAÇÃO

1 – Medidas em metros.

CONTRATADA:  CARVALHO AMARAL ENGENHARIA	CARVALHO AMARAL ENGENHARIA CNPJ Nº: 16.783.066/0001-35 Avenida Mestre Firmino, nº 728, 1º andar Centro, Montes Claros/MG, CEP: 38401-074.		RESP. TEC. GABRIEL VINICIUS MARTINS REG. CREA: 230.779/D
	CONTRATANTE:  PREFEITURA MUNICIPAL DE JAPONVAR/MG CNPJ Nº: 01.612.476/0001-46 Rua Curitiba, 112 Centro, Japonvar/MG, CEP: 39.335-000	MUNICÍPIO/ÁREA: MUNICÍPIO DE JAPONVAR/MG	RESPONSÁVEL CONTRATANTE: PREF. MUNICIPAL DE JAPONVAR
TÍTULO: REFORMA E AMPLIAÇÃO ESCOLA M. ÁUREA ROD. AGUIAR AS BUILT, PLANTA DE DEMOLIÇÃO/CONSTRUÇÃO E DIAGRAMA DE COBERTURA		ENDEREÇO DA OBRA: COMUNIDADE VILA SÃO CRISTOVÃO	
DATA: 21/09/2021		ESCALA: INDICADA	PRANCHA: 01/03
ARQUIVO: DE-2021.1653-MG.JAP-ARQ-EXE.001=0			