



1 PLANTA BAIXA - AS BUILT

ESCALA 1:75

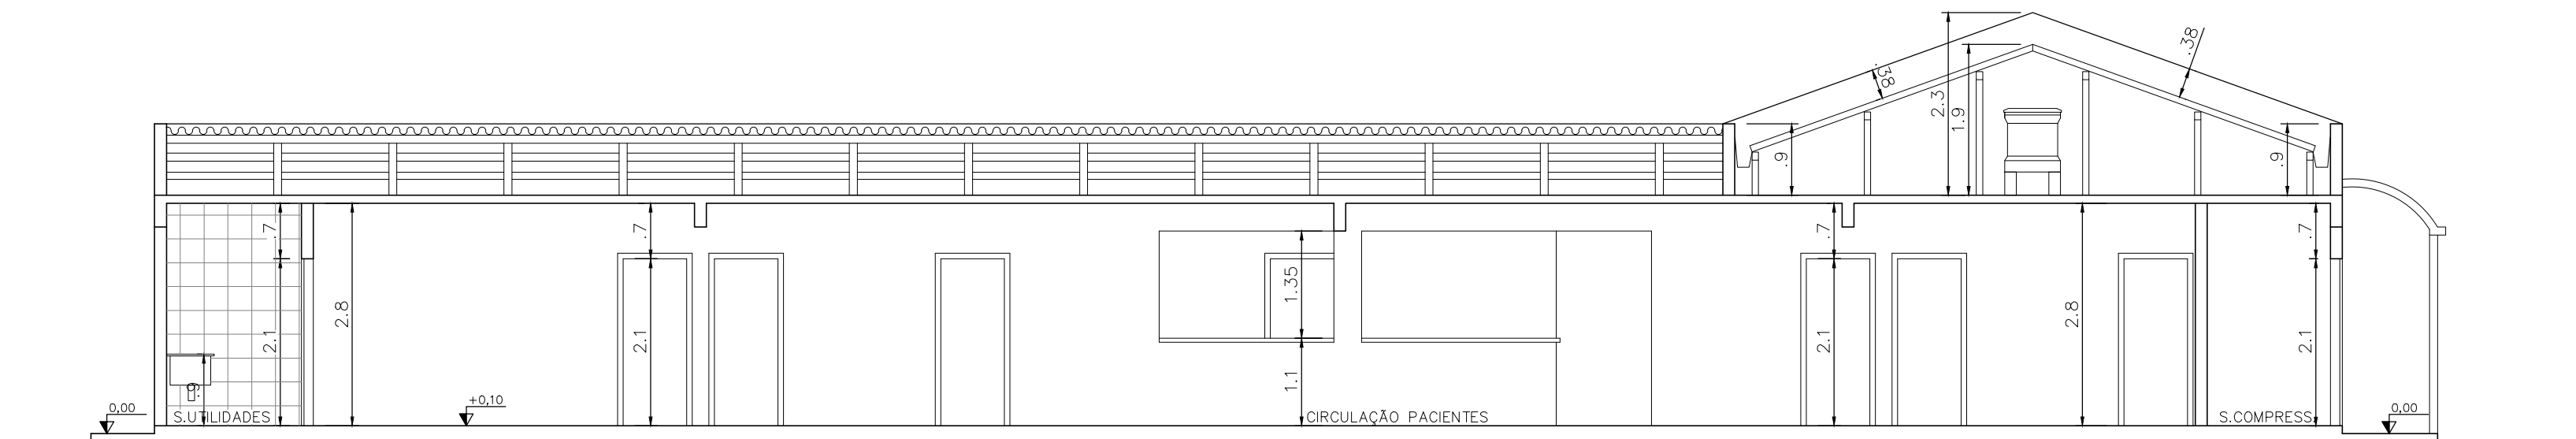


4 CORTE BB - AS BUILT

ESCALA 1:75

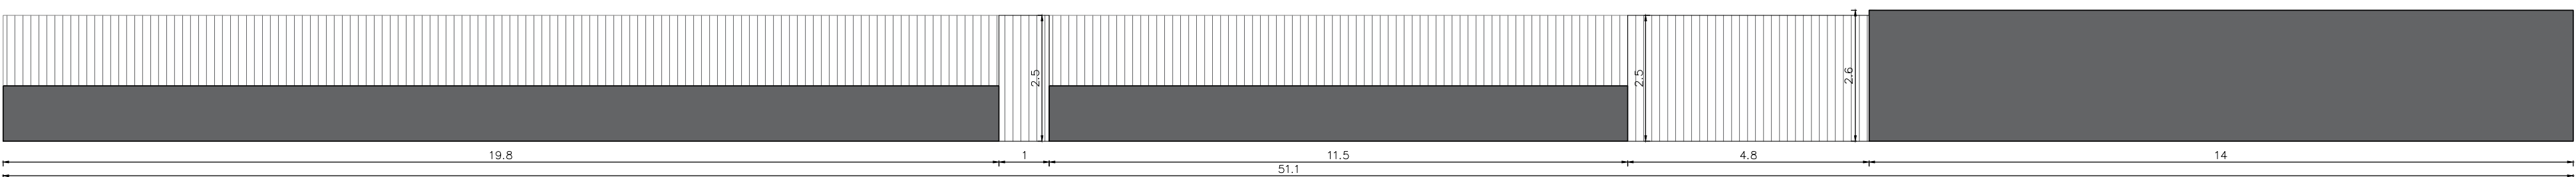


5 GRADIL

ESCALA 1:100

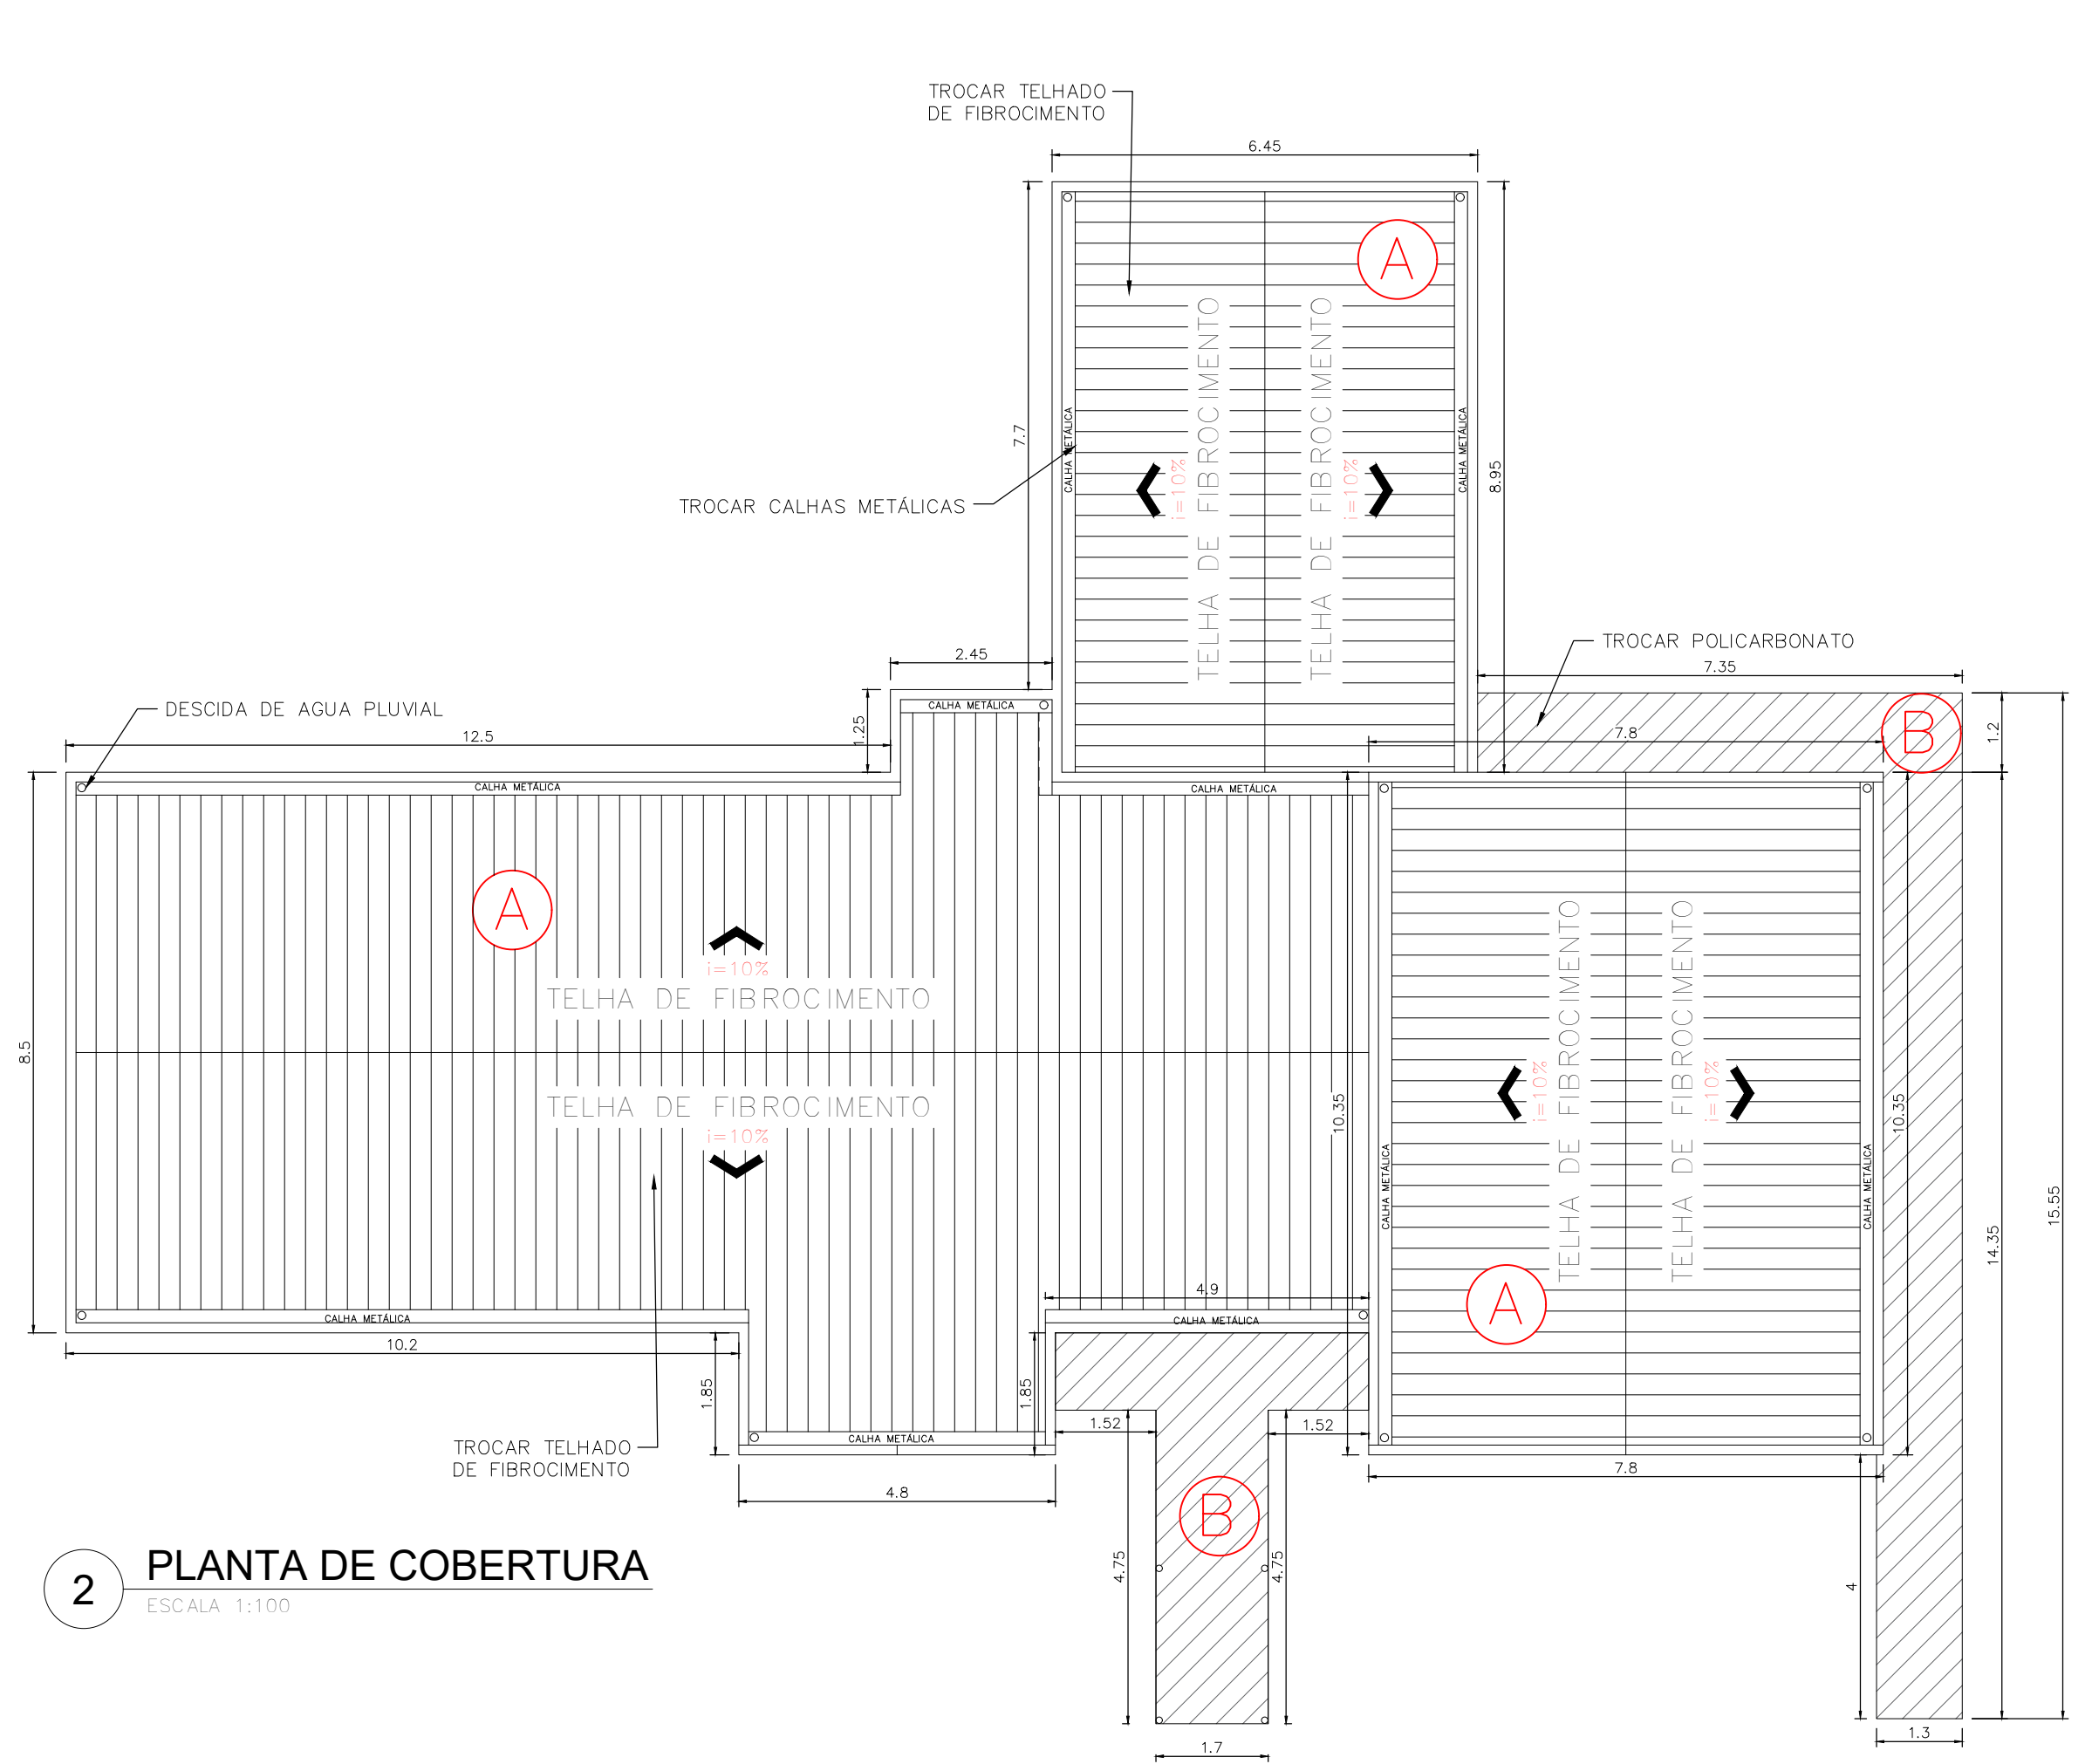

2 PLANTA DE COBERTURA

ESCALA 1:100

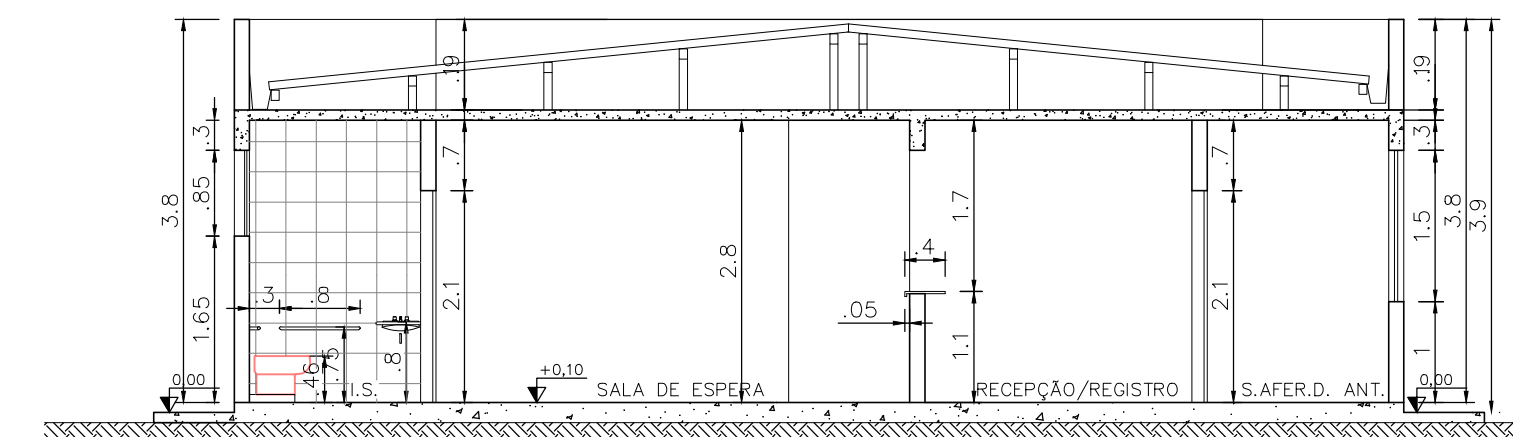

3 CORTE AA - AS BUILT

ESCALA 1:75

QUADRO DE ESQUADRIAS					1. VER EM PLANTA O SENTIDO DE ABERTURA DAS ESQUADRIAS.
CÓD.	TIPO / MATERIAL	DIMENSÕES (BxH)	H PEITORIL	QUANTIDADE	CROQUIS
J1	JANELA DE CORRER	120x150	100	16	
J2	JANELA BASCULANTE	70x75	165	16	
P1	PORTA DE ABRIR EM MADEIRA ESTILO PRANCHETA	80x210	-	28	
P2	PORTA DE ABRIR VENEZIANA PINTADA COM TINTA ESMALTE	80x210	-	02	
P3	PORTA DE ABRIR VENEZIANA PINTADA COM TINTA ESMALTE	100x210	-	01	

CONTRATADA: CARVALHO AMARAL ENGENHARIA		RESP. TEC. GABRIEL VINICIUS MARTINS	
CONTRATANTE: PREFEITURA MUNICIPAL DE JAPONVAR/MG		MUNICÍPIO/ÁREA: MUNICÍPIO DE JAPONVAR/MG	
TÍTULO: PROJETO ARQUITETÔNICO		RESPONSÁVEL CONTRATANTE: PREF. MUN. DE JAPONVAR/MG	
REFORMA DA UNIDADE BÁSICA DE SAÚDE RENASCER		ENDEREÇO DA OBRA: RUA 5, S/N - BAIRRO SÃO GERALDO	
PLANTA BAIXA AS BUILT, CORTES, PLANTA DE COBERTURA, GRADIL E QUADRO ESQUADRIAS		CEP: 39335-000	
DATA: 10/03/2021		ESCALA: INDICADA	
ARQUIVO: DE-2021.1444-MG.JAP-ARQ-EXE.001=2		PRANCHA: 01/02	

NOTAS	LEGENDA DA ALVENARIA	LEGENDA COBERTURA
1 - Medidas em metros	 Alvenaria revestida espessura final = 15 cm	 TROCAR TODO O TELHADO DE FIBROCIMENTO
	 Muro da edificação	 TROCAR POLICARBONATO DO BEIRAL
	 Gradil	 Alvenaria em drywal - com porta 80x210